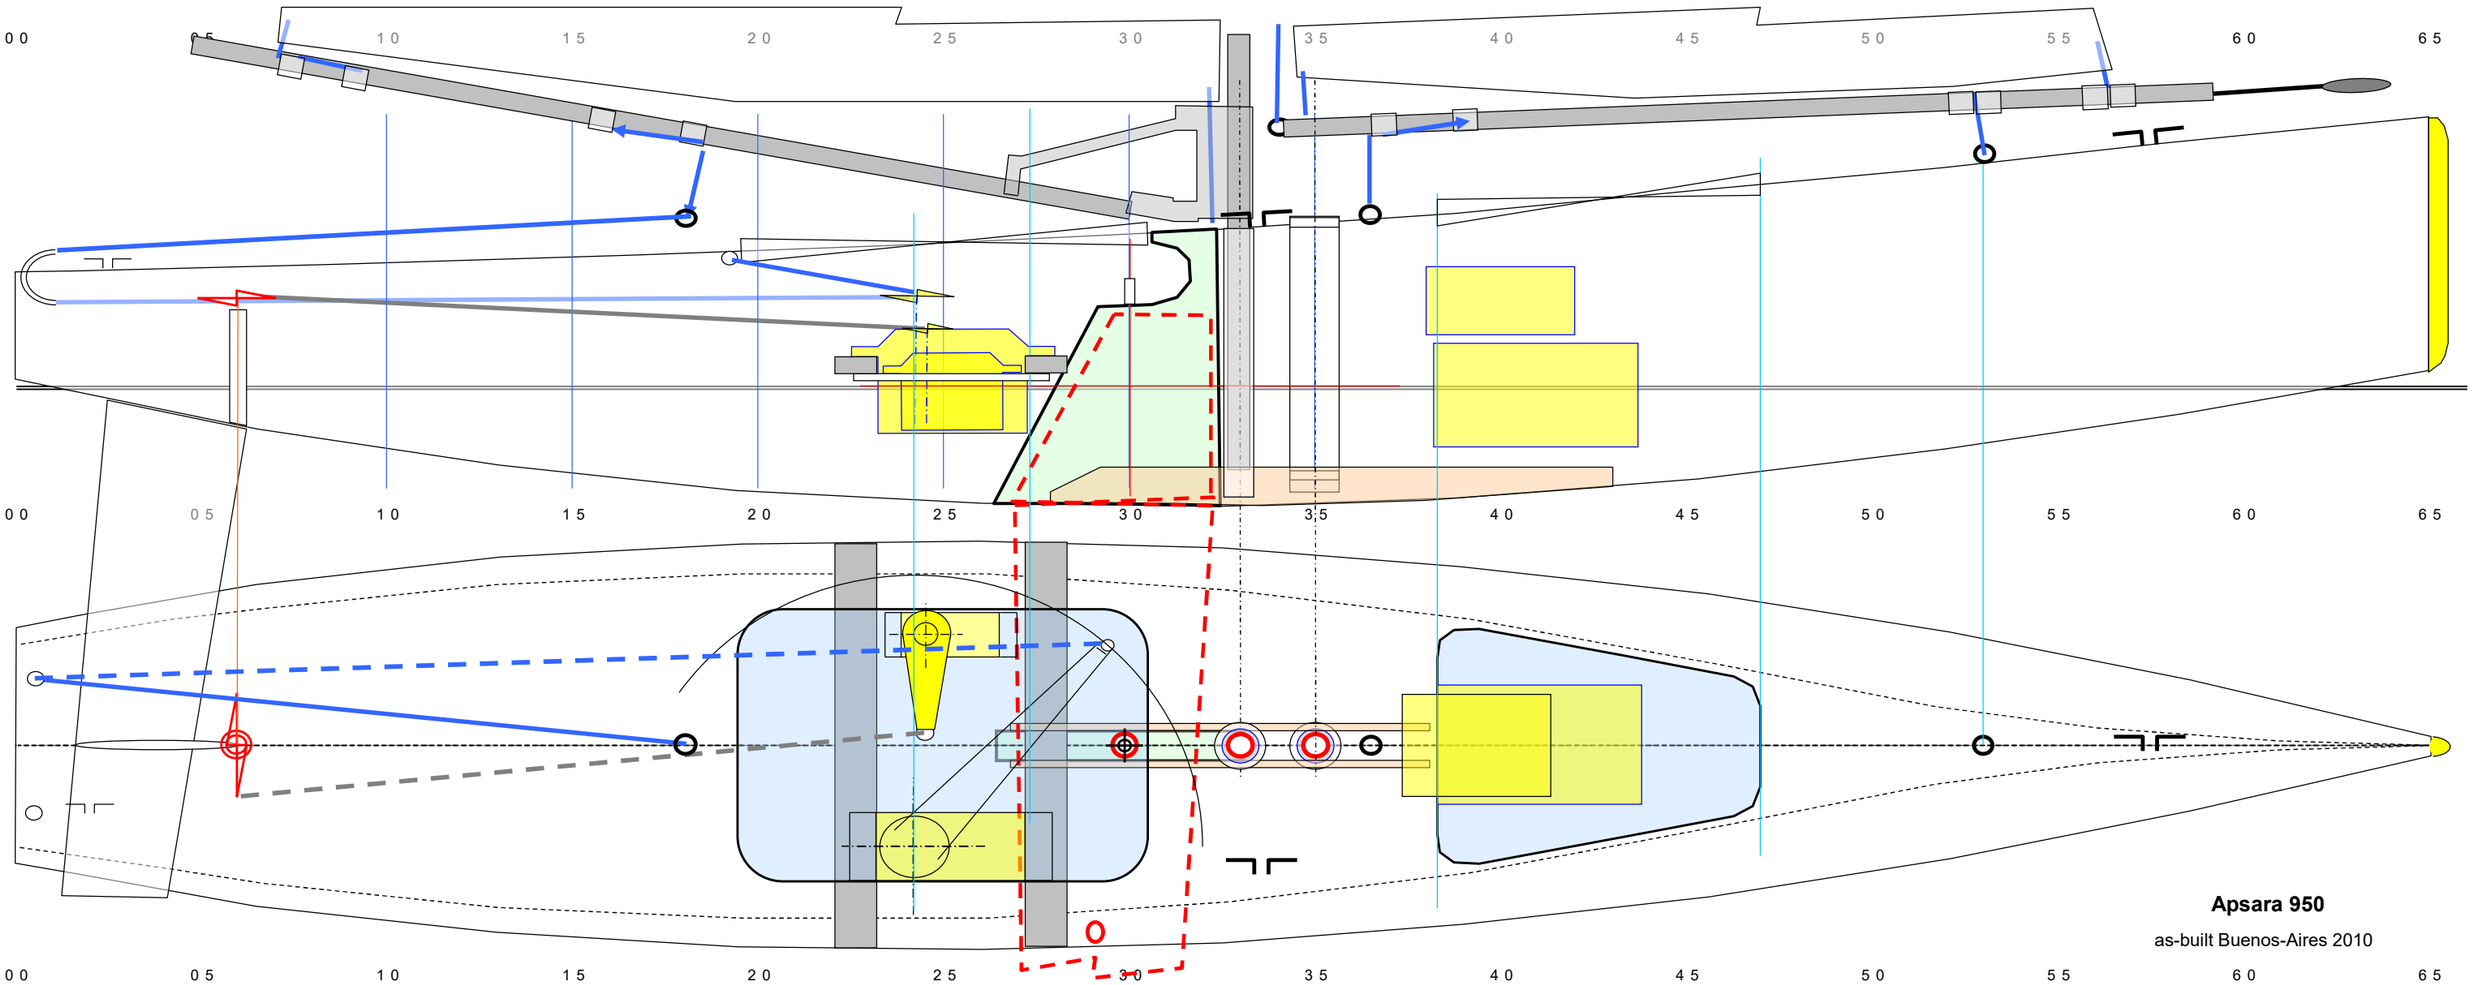

00
05
10
15
20
25
30
35
40
45
50
55
60
65
Apsara 950
as-built Buenos-Aires 2010